

- NY VASK
  - EKSISTERENDE VASK
  - VARMTVANNBEREDER
- 
- FELLESAREAL
  - DIV. LEIETAKERE
  - KUNSTHALLEN

**PLAN 1.ETG +2,550**  
 BTA: 542,67m<sup>2</sup> + 137,9m<sup>2</sup> (ikke utgravd)  
 BRA: 454m<sup>2</sup> + 6,6m<sup>2</sup> branntrepp

**SOM BYGGET**  
 NB! Alle mål må kontrolleres på stedet før produksjon.


DATO	TEG.	KTR.	TEKST	REV.
09.03.2011	ms	mw	SOM BYGGET	P
29.11.2011	ms	mw	Revidere el-skap	O
11.11.2011	ms	mw	Markere inn oransje publikumsdører	N
08.11.2011	ms	mw	Revidert iht kommentarer fra HRL mottatt 25.10 og 27.10	M
29.08.2011	ms	mw	ARBEIDSTEGNING	L
07.06.2011	ms	mw	Fjerning av spiraltrapp	K
15.04.2011	ms	mw	Fjerning av tekst	J
14.04.2011	ms	mw	Revidert iht kuttliste	I
06.05.2010	ms	mw	Revidert romnummer+heis/gang,BTA+BRA,fore ut 150mm	H
27.04.2010	ms	mw	Amfi, dørnummer, tilgang til heis,utvide korridor,fargekodet	G
22.04.2010	ms	mw	Dør fra R111 til videorom,loføyed dør til smug,vask/bereider	F
09.04.2010	ms	mw	Lagt opp til rømning ut vindu fra R111, fjernet 2 dører	E
25.03.2010	ms	mw	Format,vindfang,rømningsveier	D
19.03.2010	ms	mw	Inngangsdør,vindfang,dør til Harket,info påført,rømningsdør	C
05.03.2010	ms	mw	Påført bruttoareal (BTA) per rom	B
03.03.2010	ms	mw	Brannslange fjernet, kjøkkenbenk rotet	A
23.02.2010	ms	mw	opprettet tegning	-
DATO	TEG.	KTR.	TEKST	REV.

**mmw arkitekter as**  
 schweigaardsgt 34 d - 0191 oslo  
 t: 22 17 34 40 - f: 22 17 34 41 - www.mmw.no

092356 Spriten

MALESTOKK: A3 forlengt: 1:100	Plan 1	F. GRAD -
23.02.2010 DATO	ms TEGN.	mw KONTR.
092356 PROSJEKTNR.	TEGN.NR.: A_01_0100	P

NB! Det er installert trådløstnettverksrutere flere steder i bygget (trådløst dekker hele kommunens utleieareal). Det er installert varmekabler på noen rørføringer for å unngå frysing - mellom 2 og 3 etg. Det er installert mobilantenne på tårntak(via Klosterøya)

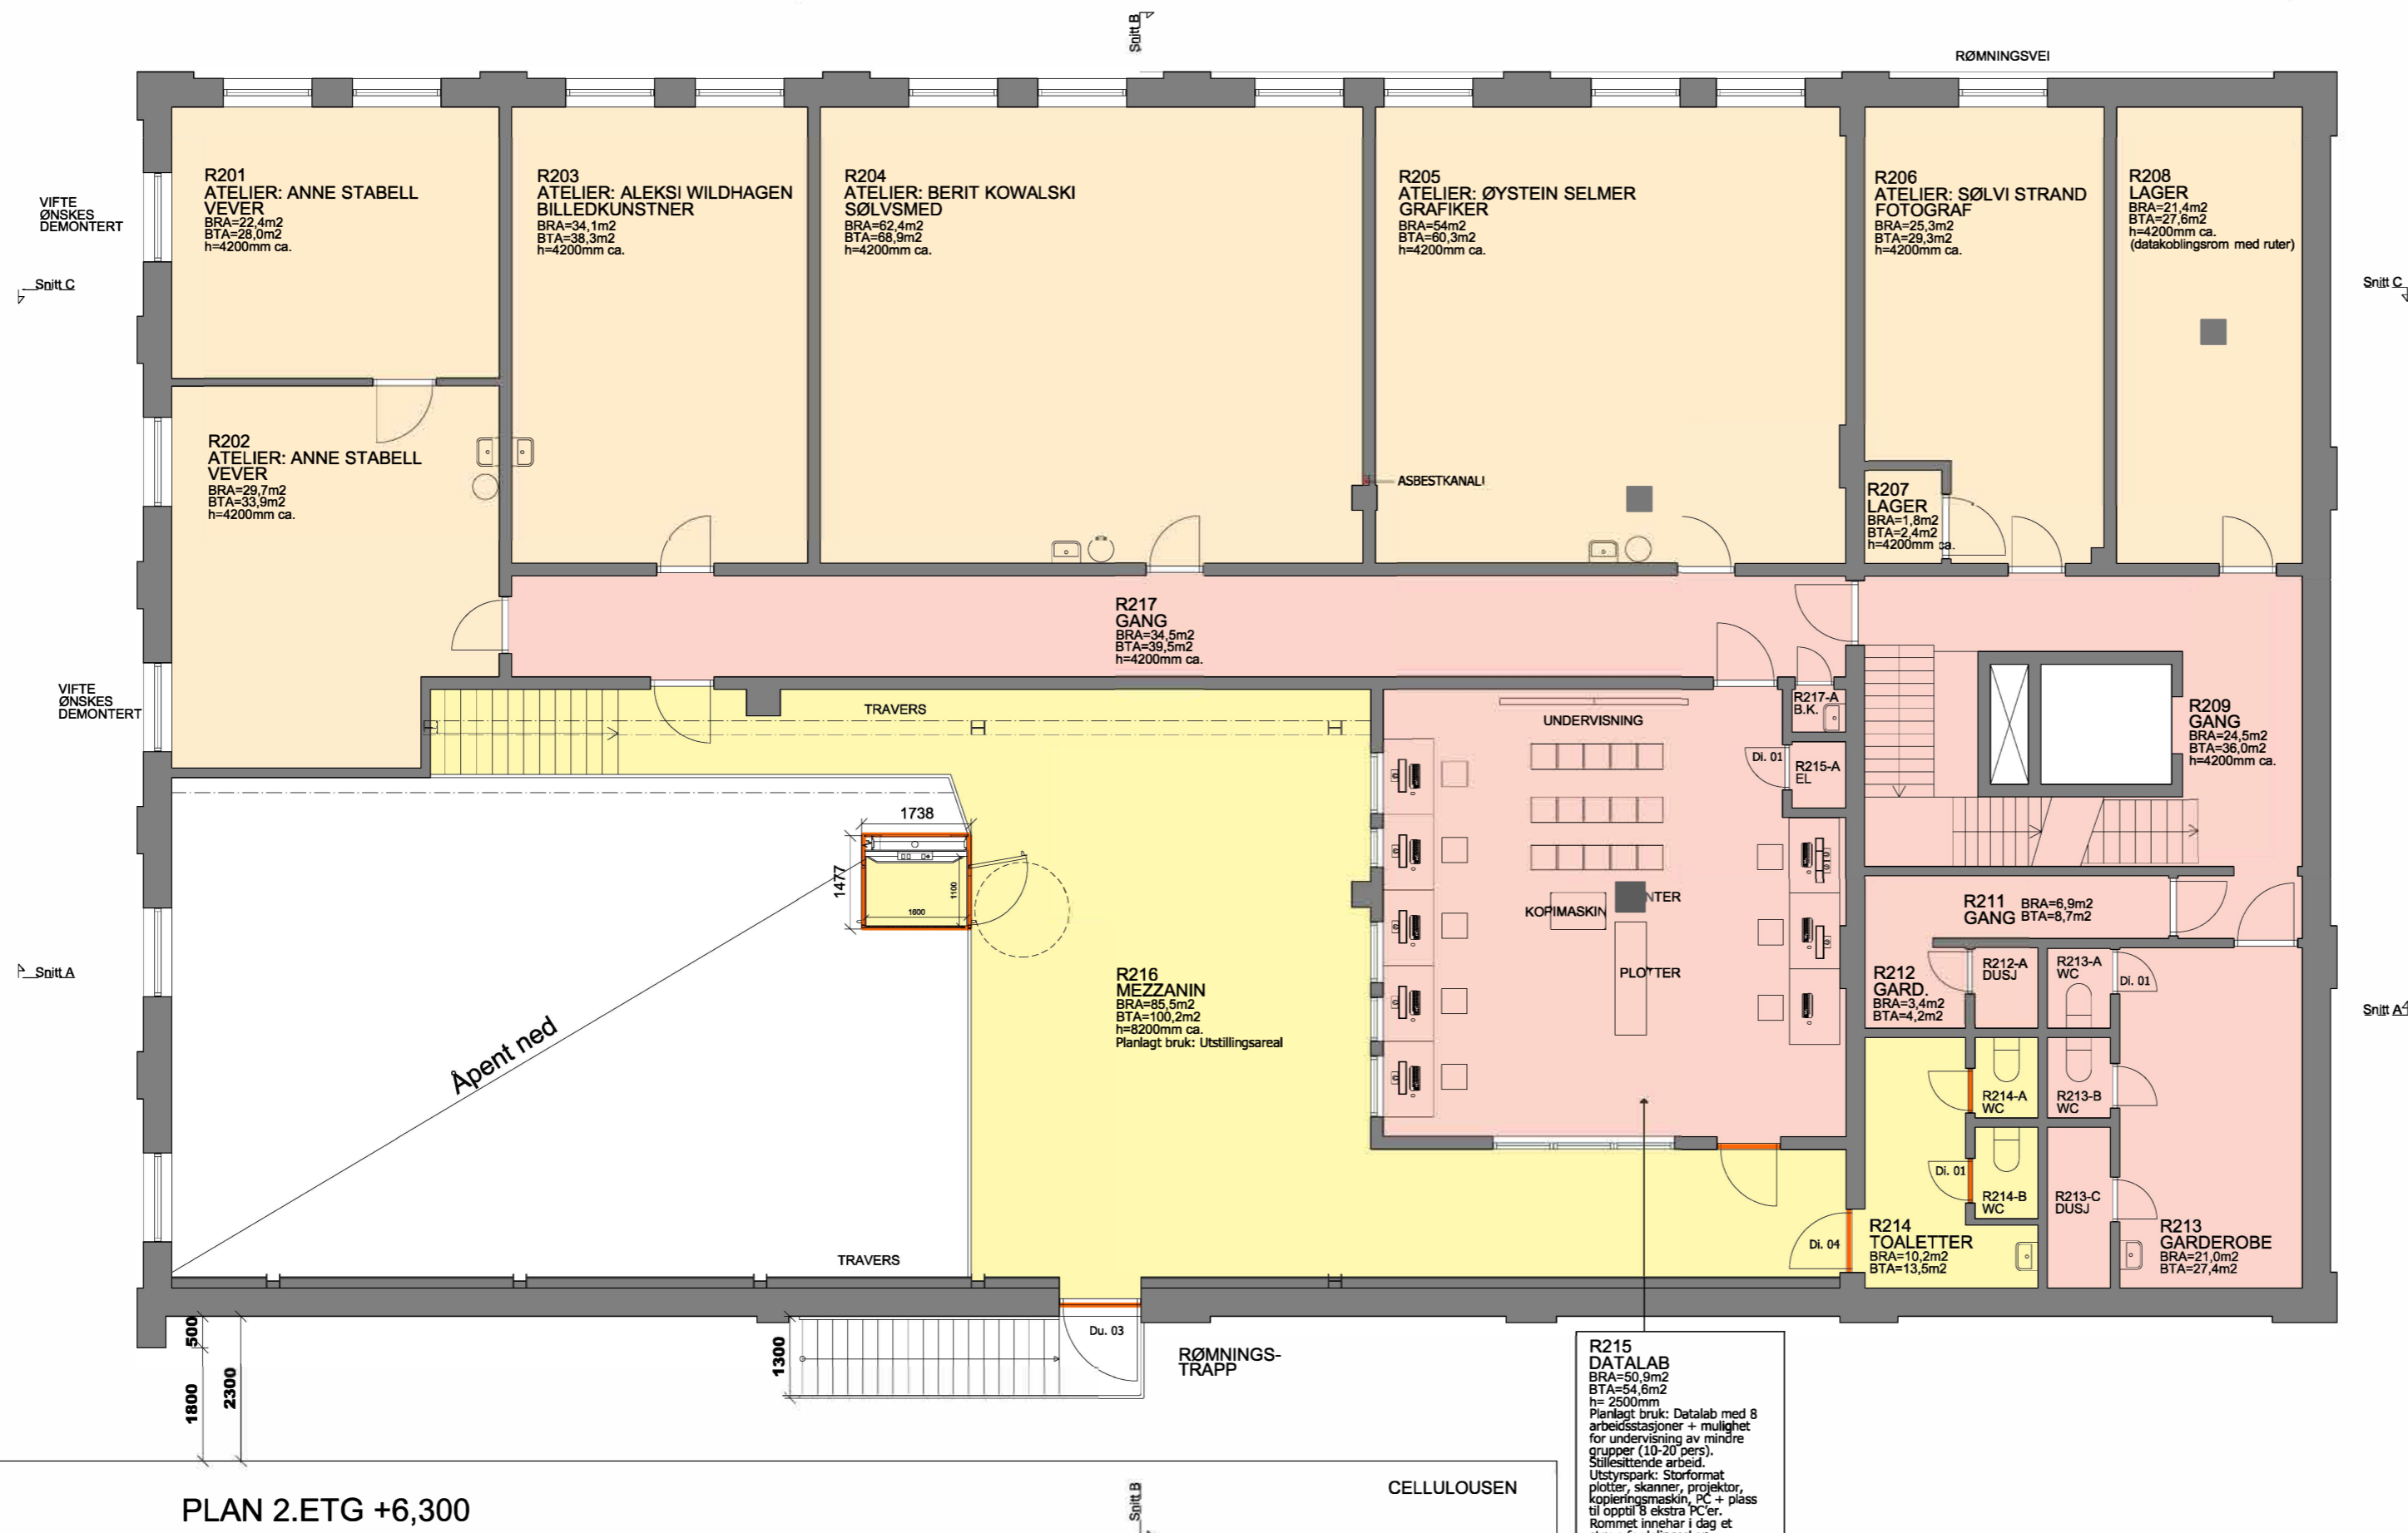

☐ NY VASK  
 ☐ EKSISTERENDE VASK  
 ○ VARMTVANSBEREDER  
 ■ FELLESAREAL  
 ■ DIV. LEIETAKERE  
 ■ KUNSTHALLEN

**PLAN 2.ETG +6,300**  
**BTA: 572,8m<sup>2</sup>**  
**BRA: 490,4m<sup>2</sup>**

**R215**  
**DATALAB**  
 BRA=50,9m<sup>2</sup>  
 BTA=54,6m<sup>2</sup>  
 h=2500mm  
 Planlagt bruk: Datalab med 8 arbeidsstasjoner + mulighet for undervisning av mindre grupper (10-20 pers). Stillestående arbeid. Utstyrspark: Storformat plotter, skanner, projektor, kopieringsmaskin, PC + plass til opptil 8 ekstra PC'er. Rommet innehar i dag et større fordelingskap. Varm og kaldt vann innlagt. (kobles fra når datalab etableres)

**SOM BYGGET**


**NB! Alle mål må kontrolleres på stedet før produksjon.**

DATO	TEGN.	KTR.	TEKST	REV.
09.03.2011	ms	mw	SOM BYGGET	O
28.11.2011	ms	mw	Revidere dører i garderobe og yttørder iht. skjema	N
11.11.2011	ms	mw	Markere oransje publikumsdør	M
08.11.2011	ms	mw	Revidert vindusplassering til datalab	L
29.08.2011	ms	mw	ARBEIDSTEGNING	K
07.06.2011	ms	mw	Fjerning av spiraltrapp, ny rettåpstrapp	J
15.04.2011	ms	mw	Fjerning av tekst, flyttet dør	I
14.04.2011	ms	mw	Revidert iht. kuttliste	H
06.05.2010	ms	mw	Romnummer, foret ut nordre vegg i kunsthall, mezzanin	G
27.04.2010	ms	mw	Dømmmer, fargekoding	F
22.04.2010	ms	mw	Servanter/varmtvannsberedere, utvendig gangbro	E
09.04.2010	ms	mw	Endret rømningsvei fra mezzanin	D
25.03.2010	ms	mw	Format, vindfang, rømningsveier, blokkerte vinduer fjernet	C
19.03.2010	ms	mw	Lagt til mer info, snittpliler, rømningsvei	B
05.03.2010	ms	mw	Påført bruttoareal (BTA) per rom	A
23.02.2010	ms	mw	opprettet tegning	-
DATO	TEGN.	KTR.	TEKST	REV.

**mmw arkitekter as**  
 schweigaardsgt 34 d - 0191 oslo  
 t: 22 17 34 40 - f: 22 17 34 41 - www.mmw.no

092356 Spriten

MALESTOKK: A3 forlenget: 1:100	Plan 2	F. GRAD -
DATO 23.02.2010	TEGN. ms	KONTR. mmw
PROSJ.NR. 092356	TEGN.NR. A_01_0200	0

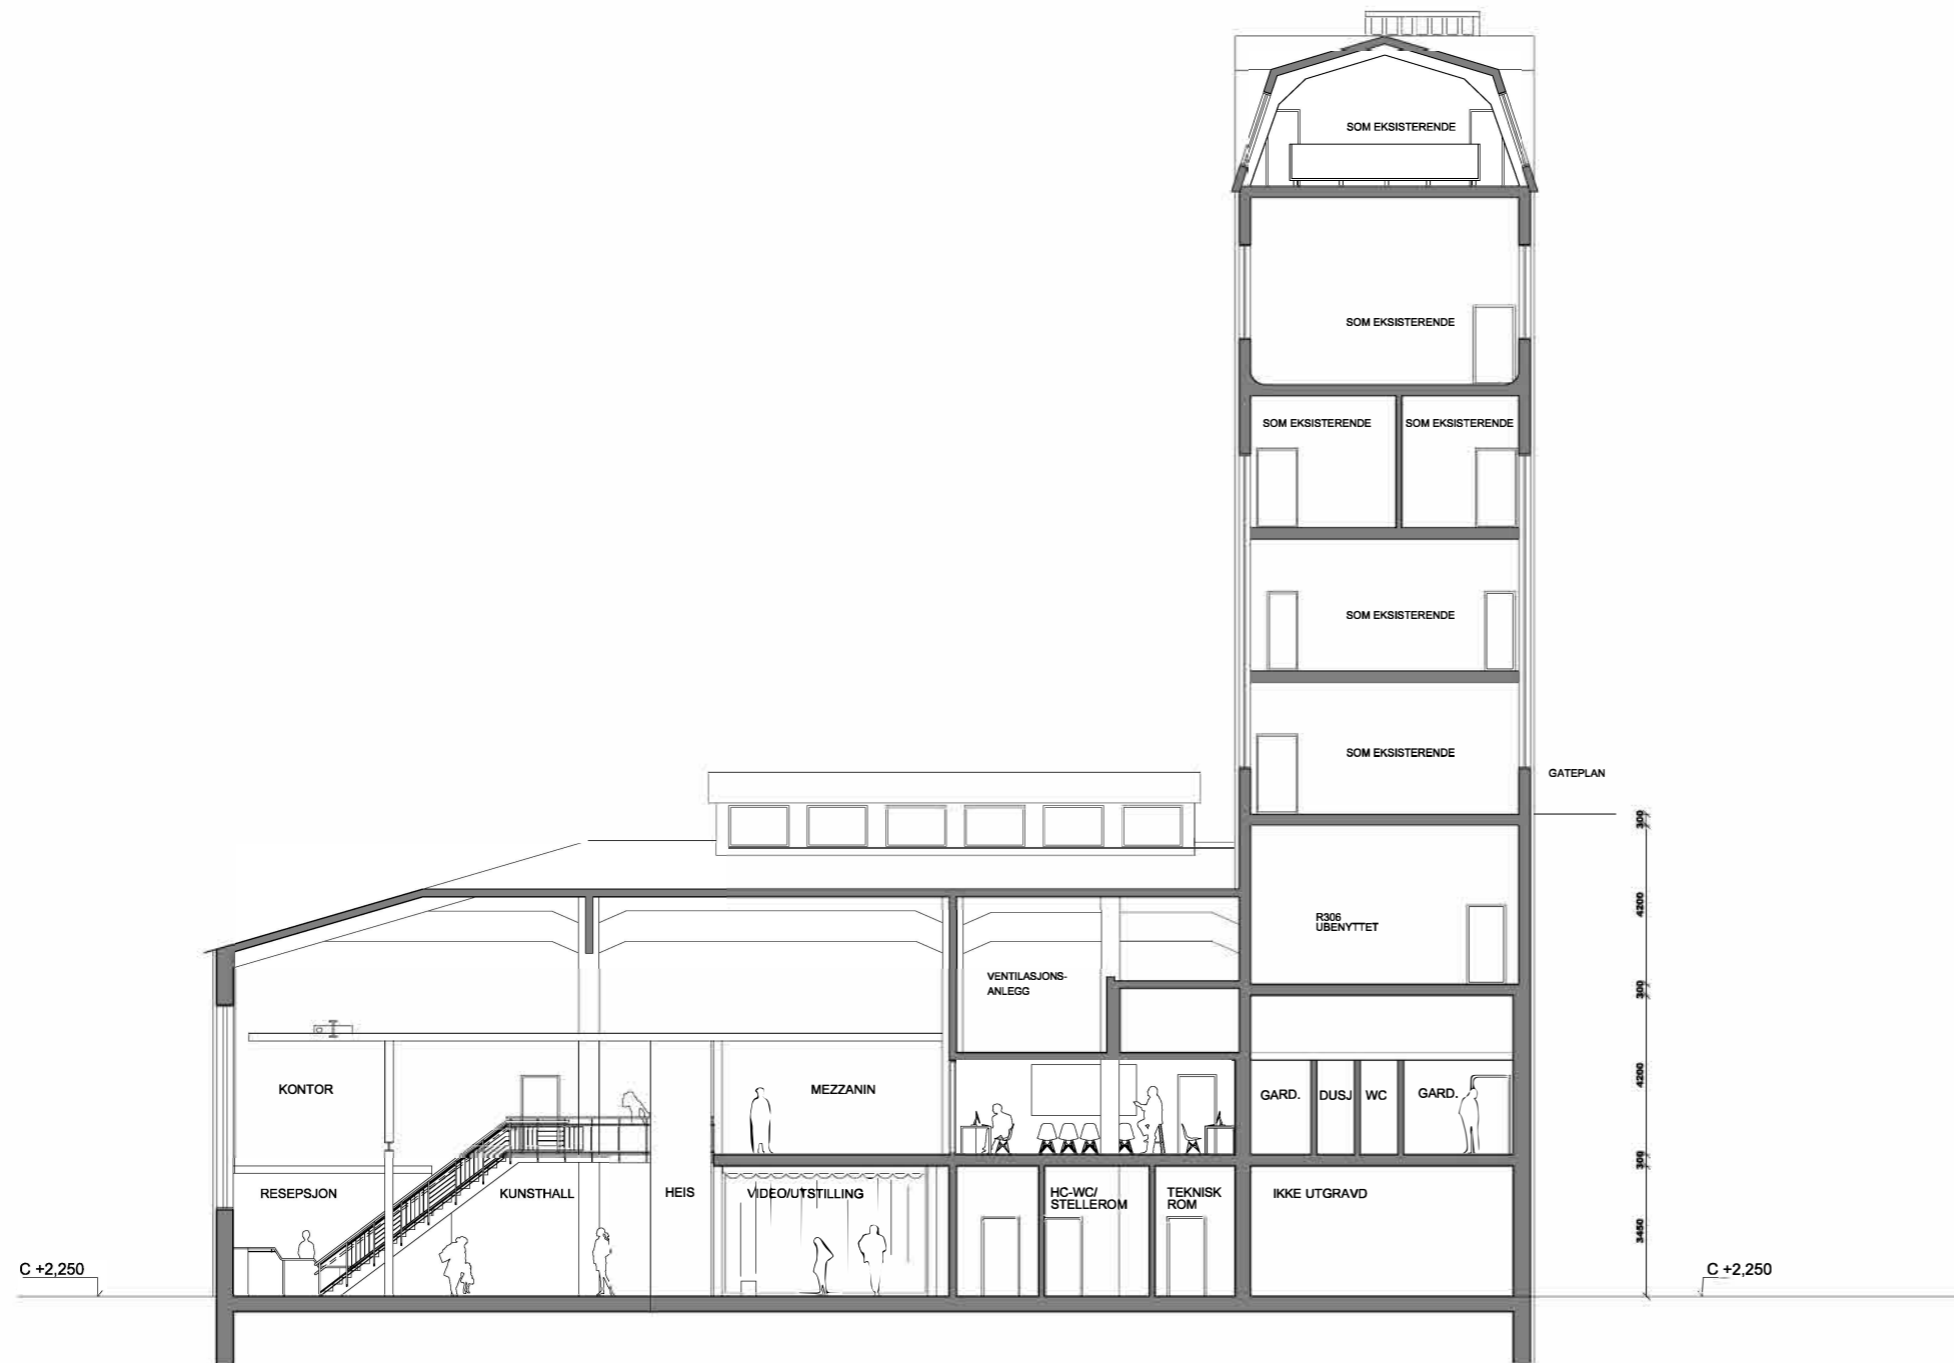

**SOM BYGGET**

**NB! Alle mål må kontrolleres på stedet før produksjon.**

09.03.2011	ms	mw	SOM BYGGET	F
29.08.2011	ms	mw	ARBEIDSTEGNING	E
14.04.2011	ms	mw	Revidert ihht. kuttliste	D
22.04.2010	ms	mw	Møbler 8.etg.kjøkken + trapp 7.etg	C
09.04.2010	ms	mw	Nytt rekkverk	B
25.03.2010	ms	mw	Vindfang, trappehus	A
10.03.2010	ms	mw	opprettet tegning	-
DATE	TEG.	KTR.	TEKST	REV.


**mmw arkitekter as**

schweigaardsgt 34 d - 0191 oslo  
t: 22 17 34 40 - f: 22 17 34 41 - www.mmw.no

092356 Spriten

MÅLESTOKK:		Snitt - AA	F. GRADBRÅD
A3: 1:200			-

10.03.2010	ms	mmw	092356	TEGN.NR.:	A_01_2310	F
DATE	TEGN.	KONTR.	PROSJ.NR.	TEGN.NR.:		

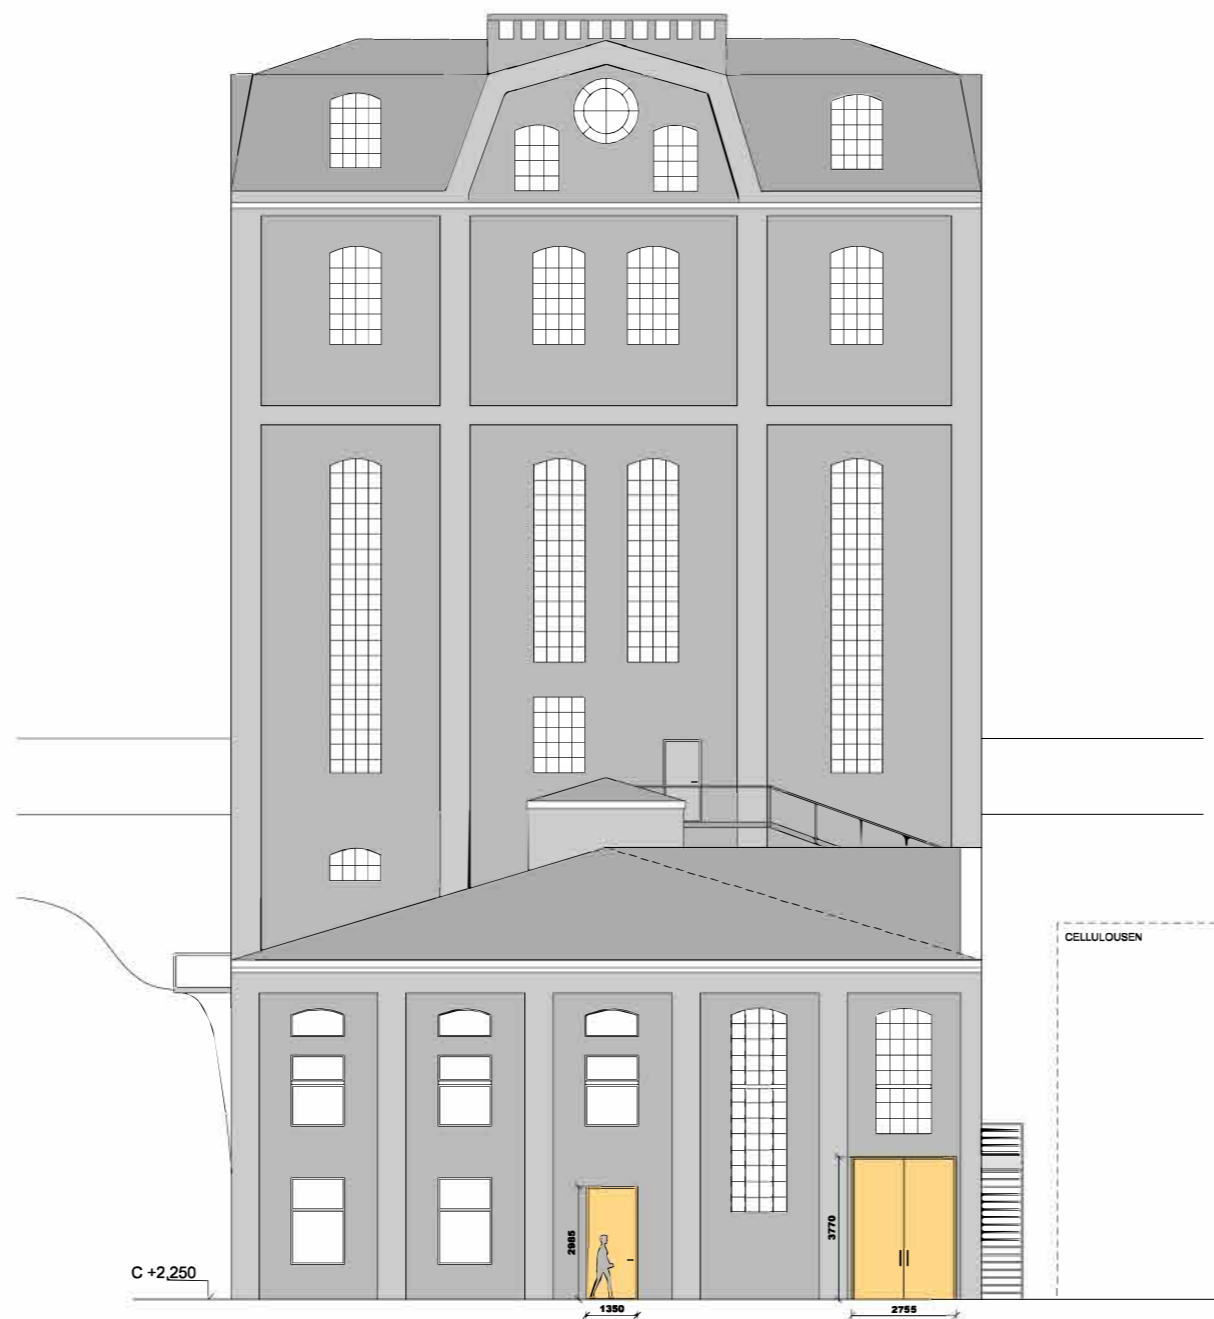

SOM BYGGET

NB! Alle mål må kontrolleres på stedet før produksjon.

09.03.2012	ms	mw	SOM BYGGET	J
27.02.2012	ms	mw	Skilt på fasade lagt inn	I
29.08.2011	ms	mw	ARBEIDSTEGNING	H
07.06.2011	ms	mw	Fjernet spiraltrapp, ny rettlopstrapp	G
14.04.2011	ms	mw	Fjernet midtspross i inngangsdør	F
14.04.2011	ms	mw	Revidert ihht. kuttliste	E
06.05.2010	ms	mw	Justert vinduer høyblokk, plattform	D
28.04.2010	ms	mw	Justert vinduer lavblokk	C
22.04.2010	ms	mw	Rekkverk, 1200mm bred trapp fra 2-1.etg, takvinduer, inngang	B
12.04.2010	ms	mw	Rømningsvei fra 2etg. endret	A
22.03.2010	ms	mw	opprettet tegning	-
DATO	TEG.	KTR.	TEKST	REV.

**mmw arkitekter as**


schweigaardsgt 34 d - 0191 oslo

t: 22 17 34 40 - f: 22 17 34 41 - www.mmw.no

092356 Spriten

MÅLESTOKK:	F. GRAD:
A3: 1:200	Fasade Øst -

22.03.2010	ms	mmw	092356	TEGN.NR.:	A_01_3210	J
DATO	TEGN.	KONTR.	PROSJ.NR.	TEGN.NR.:		

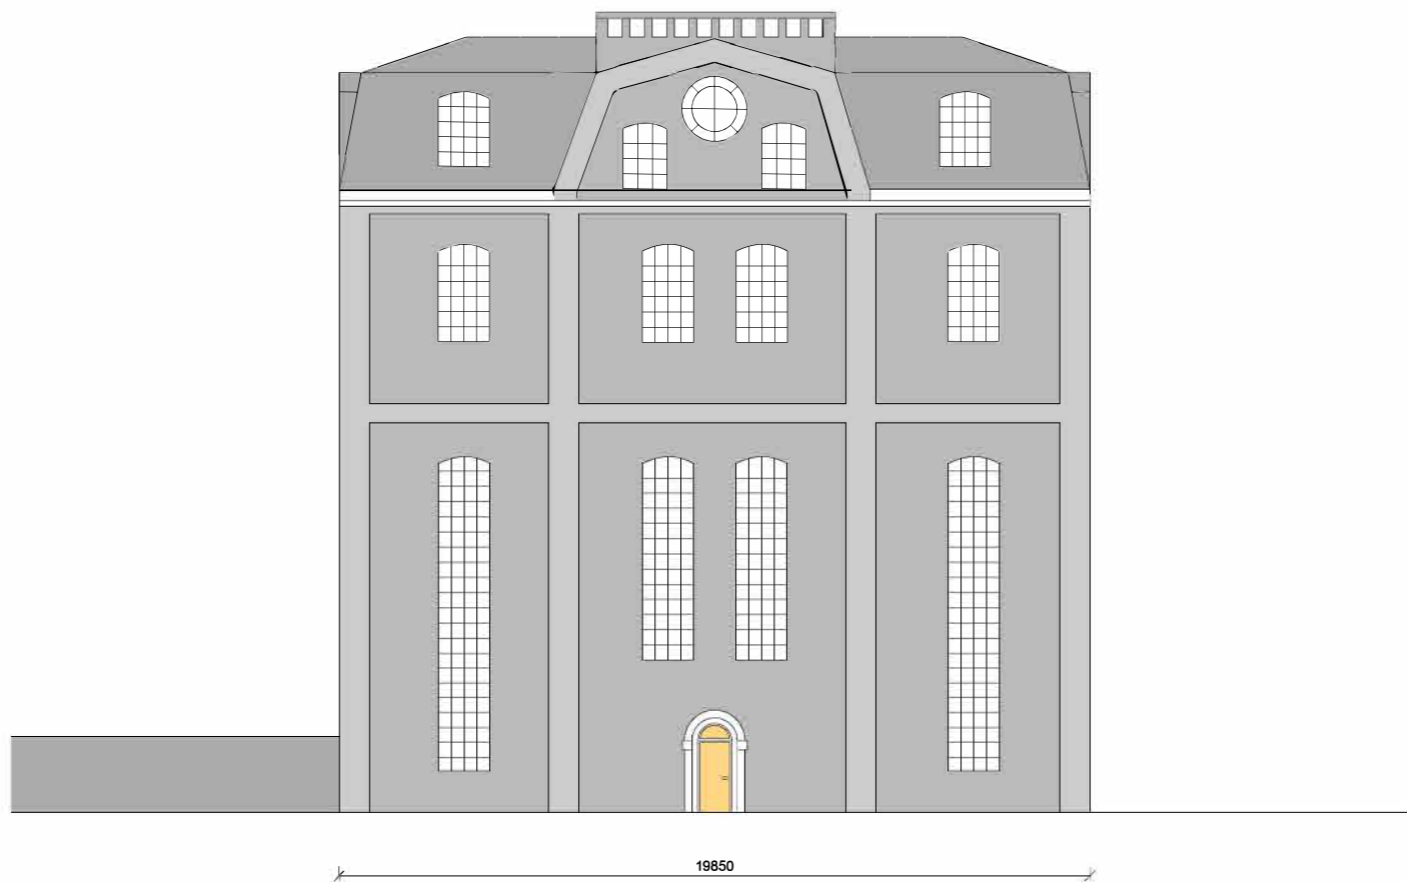

**SOM BYGGET**

**NB! Alle mål må kontrolleres på stedet før produksjon.**


DATE	TEG.	KTR.	TEKST	REV.
09.03.2011	ms	mw	SOM BYGGET	G
22.02.2011	ms	mw	Skilt på fasade lagt inn	F
29.08.2011	ms	mw	ARBEIDSTEGNING	E
14.04.2011	ms	mw	Revidert ihht. kuttliste	D
26.04.2010	ms	mw	Åpningsbare vinduer også fra 8. etg, buet vindu	C
22.04.2010	ms	mw	Ventil,mur mot gata,takvinduer	B
12.04.2010	ms	mw	Endret rømningsvei + trappesus på takterasse	A
22.03.2010	ms	mw	opprettet tegning	-
DATE	TEG.	KTR.	TEKST	REV.

**mmw arkitekter as**

schweigaardsgt 34 d - 0191 oslo  
t: 22 17 34 40 - f: 22 17 34 41 - www.mmw.no

092356 Spriten

MÅLESTOKK: A3: 1:200	Fasade Vest	F. GRAD -
-------------------------	-------------	--------------

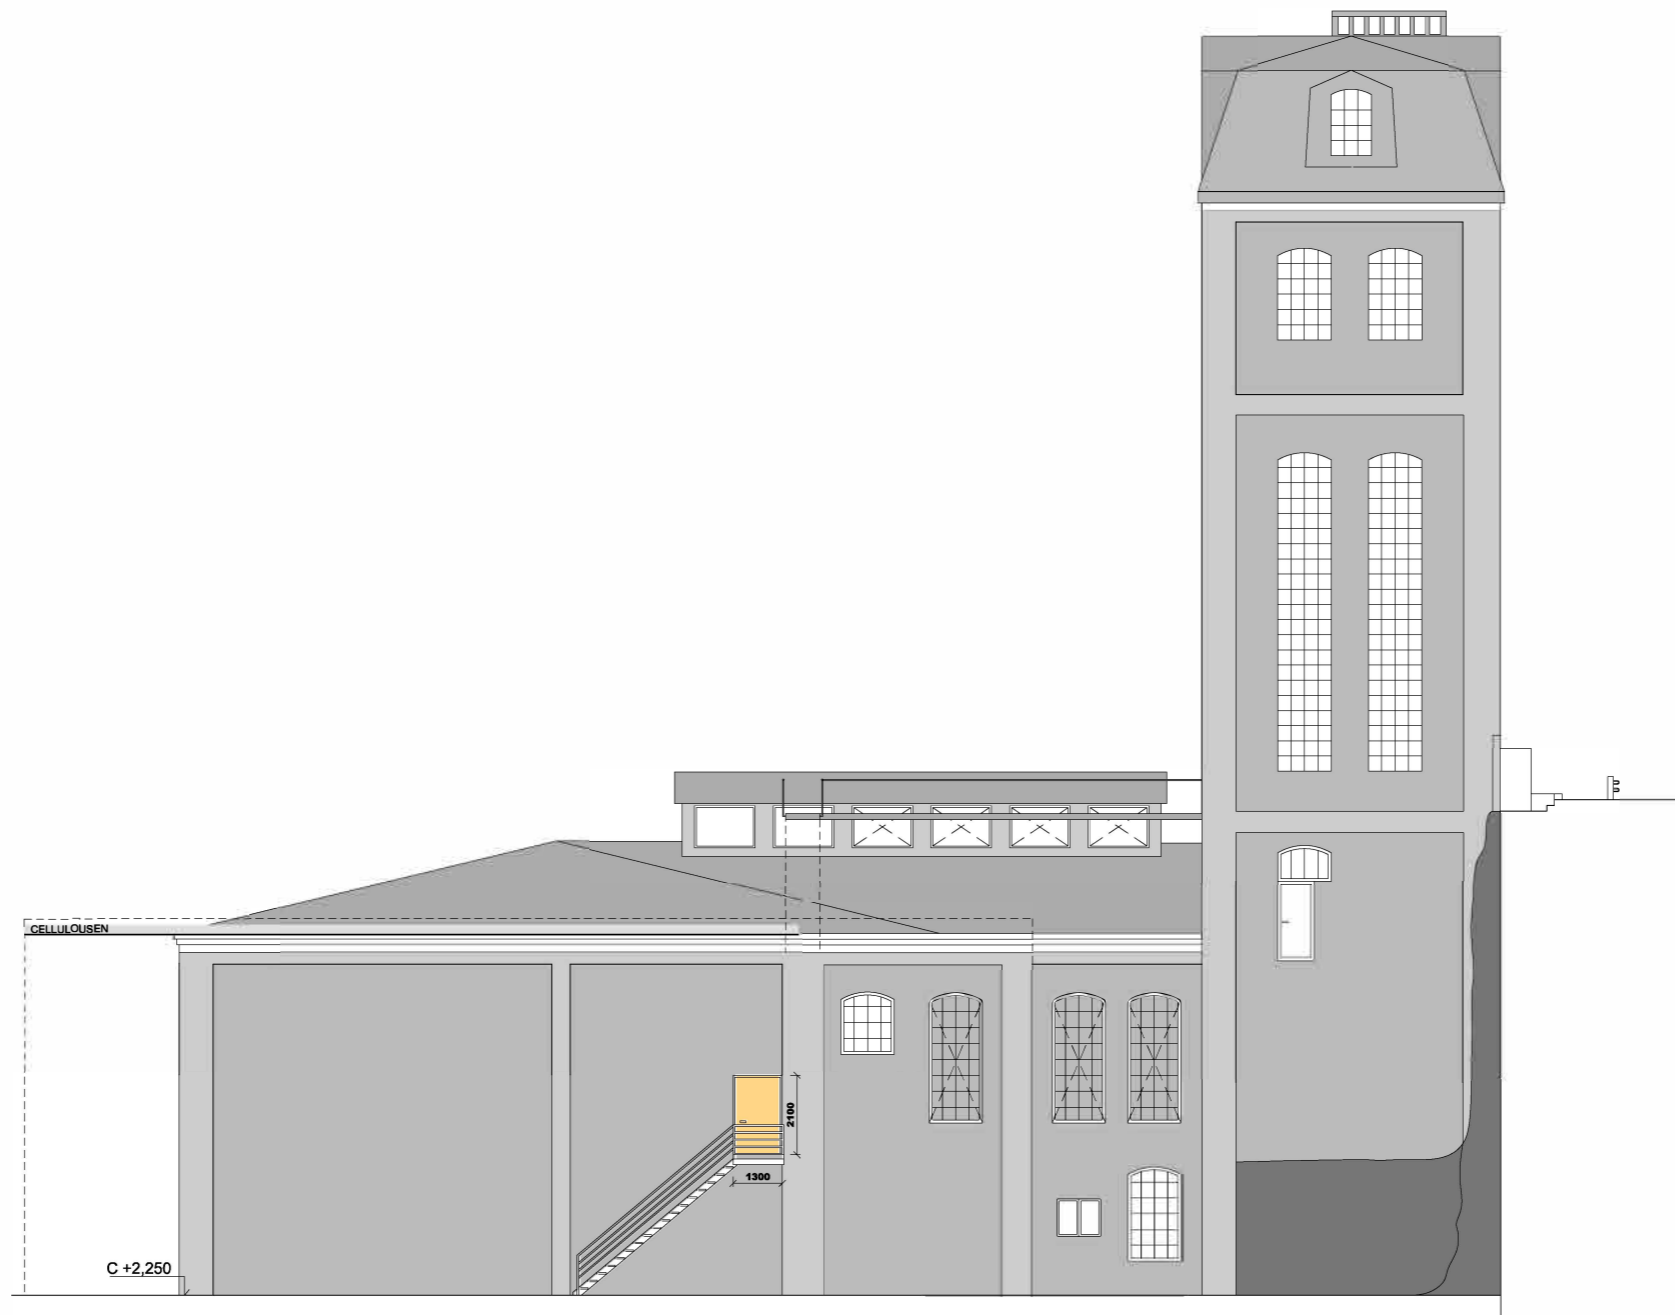

### SOM BYGGET

NB! Alle mål må kontrolleres på stedet før produksjon.

09.03.2011	ms	mw	SOM BYGGET	H
29.08.2011	ms	mw	ARBEIDSTEGNING	G
07.06.2011	ms	mw	Spiraltrapp erstattes med rettlopstrapp	F
15.04.2011	ms	mw	Dør flyttet, igjenmurt vindu beholdes	E
14.04.2011	ms	mw	Revidert ihht. kuttliste	D
07.06.2010	ms	mw	Platting 4etg.	C
22.04.2010	ms	mw	Gangbro til rømningsstrapp fra 2.etg	B
12.04.2010	ms	mw	Endret rømningsvei fra 2.etg	A
22.03.2010	ms	mw	opprettet tegning	-
DATO	TEG.	KTR.	TEKST	REV.

## mmw arkitekter as

schweigaardsgt 34 d - 0191 oslo

t: 22 17 34 40 - f: 22 17 34 41 - www.mmw.no

092356 Spriten

MÅLESTOKK:

A3: 1:200

Fasade Nord


F. GRAD

-

22.03.2010 ms mmw 092356 A\_01\_3230 H

DATO TEGN. KONTR. PROSJEKTNR. TEGN.NR. REV.



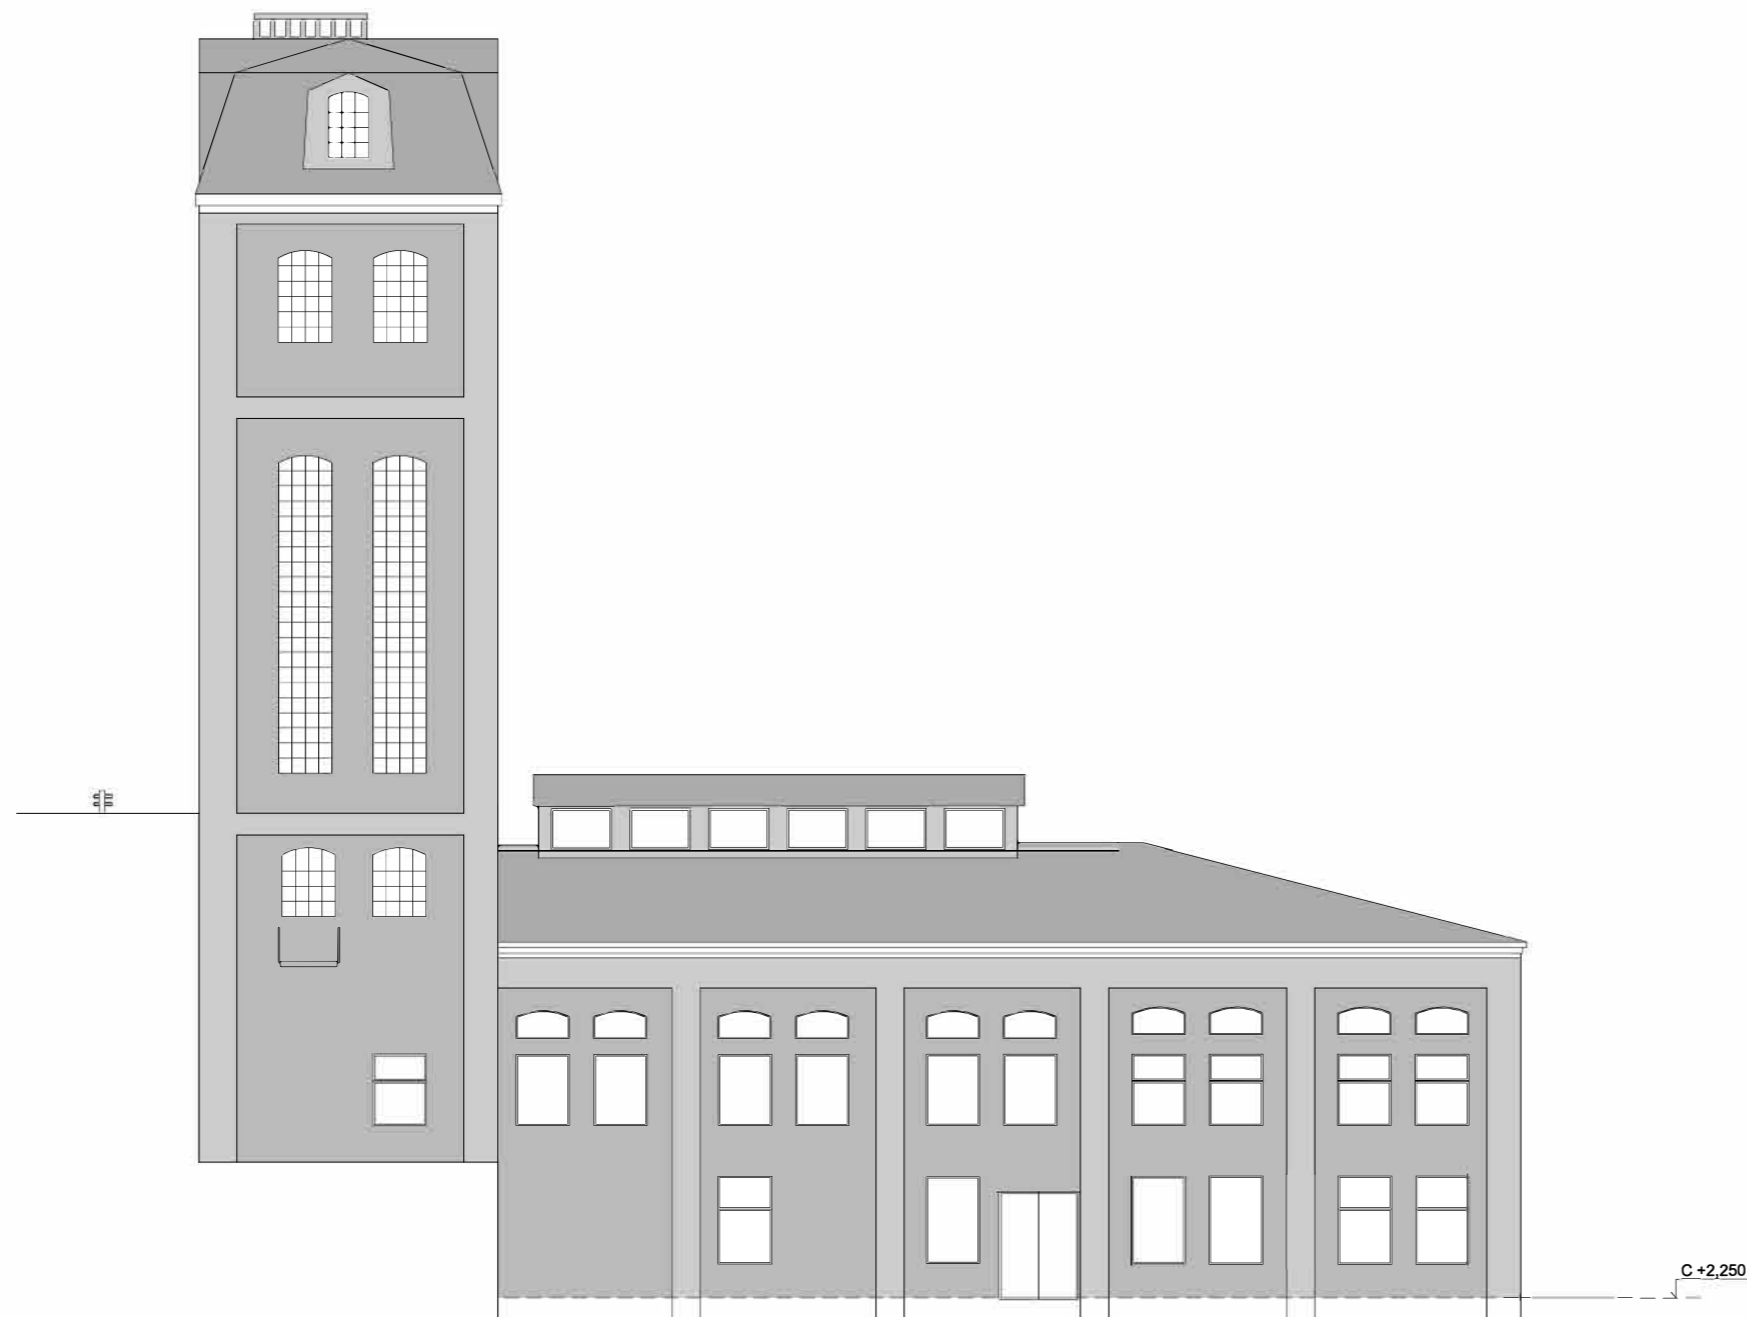

SOM BYGGET

NB! Alle mål må kontrolleres på stedet før produksjon.

09.03.2011	ms	mw	SOM BYGGET	F
29.08.2011	ms	mw	ARBEIDSTEGNING	E
14.04.2011	ms	mw	Revidert ihht. kuttliste	D
07.05.2010	ms	mw	Rømningsvei 3etg.	C
28.04.2010	ms	mw	Justert vinduer lavbygg, rømningsvindu 3.etg	B
12.04.2010	ms	mw	Endret trappehus + fargelagt	A
22.03.2010	ms	mw	opprettet tegning	-
DATO	TEG.	KTR.	TEKST	REV.

**mmw arkitekter as**

schweigaardsgt 34 d - 0191 oslo  
t: 22 17 34 40 - f: 22 17 34 41 - www.mmw.no

092356 Spriten

MÅLESTOKK:	F. GRAD
A3: 1:200	Fasade Sør

22.03.2010	ms	mmw	092356	TEGN.NR.:	A_01_3240	F
DATO	TEGN.	KONTR.	PROSJ.NR.	TEGN.NR.:		